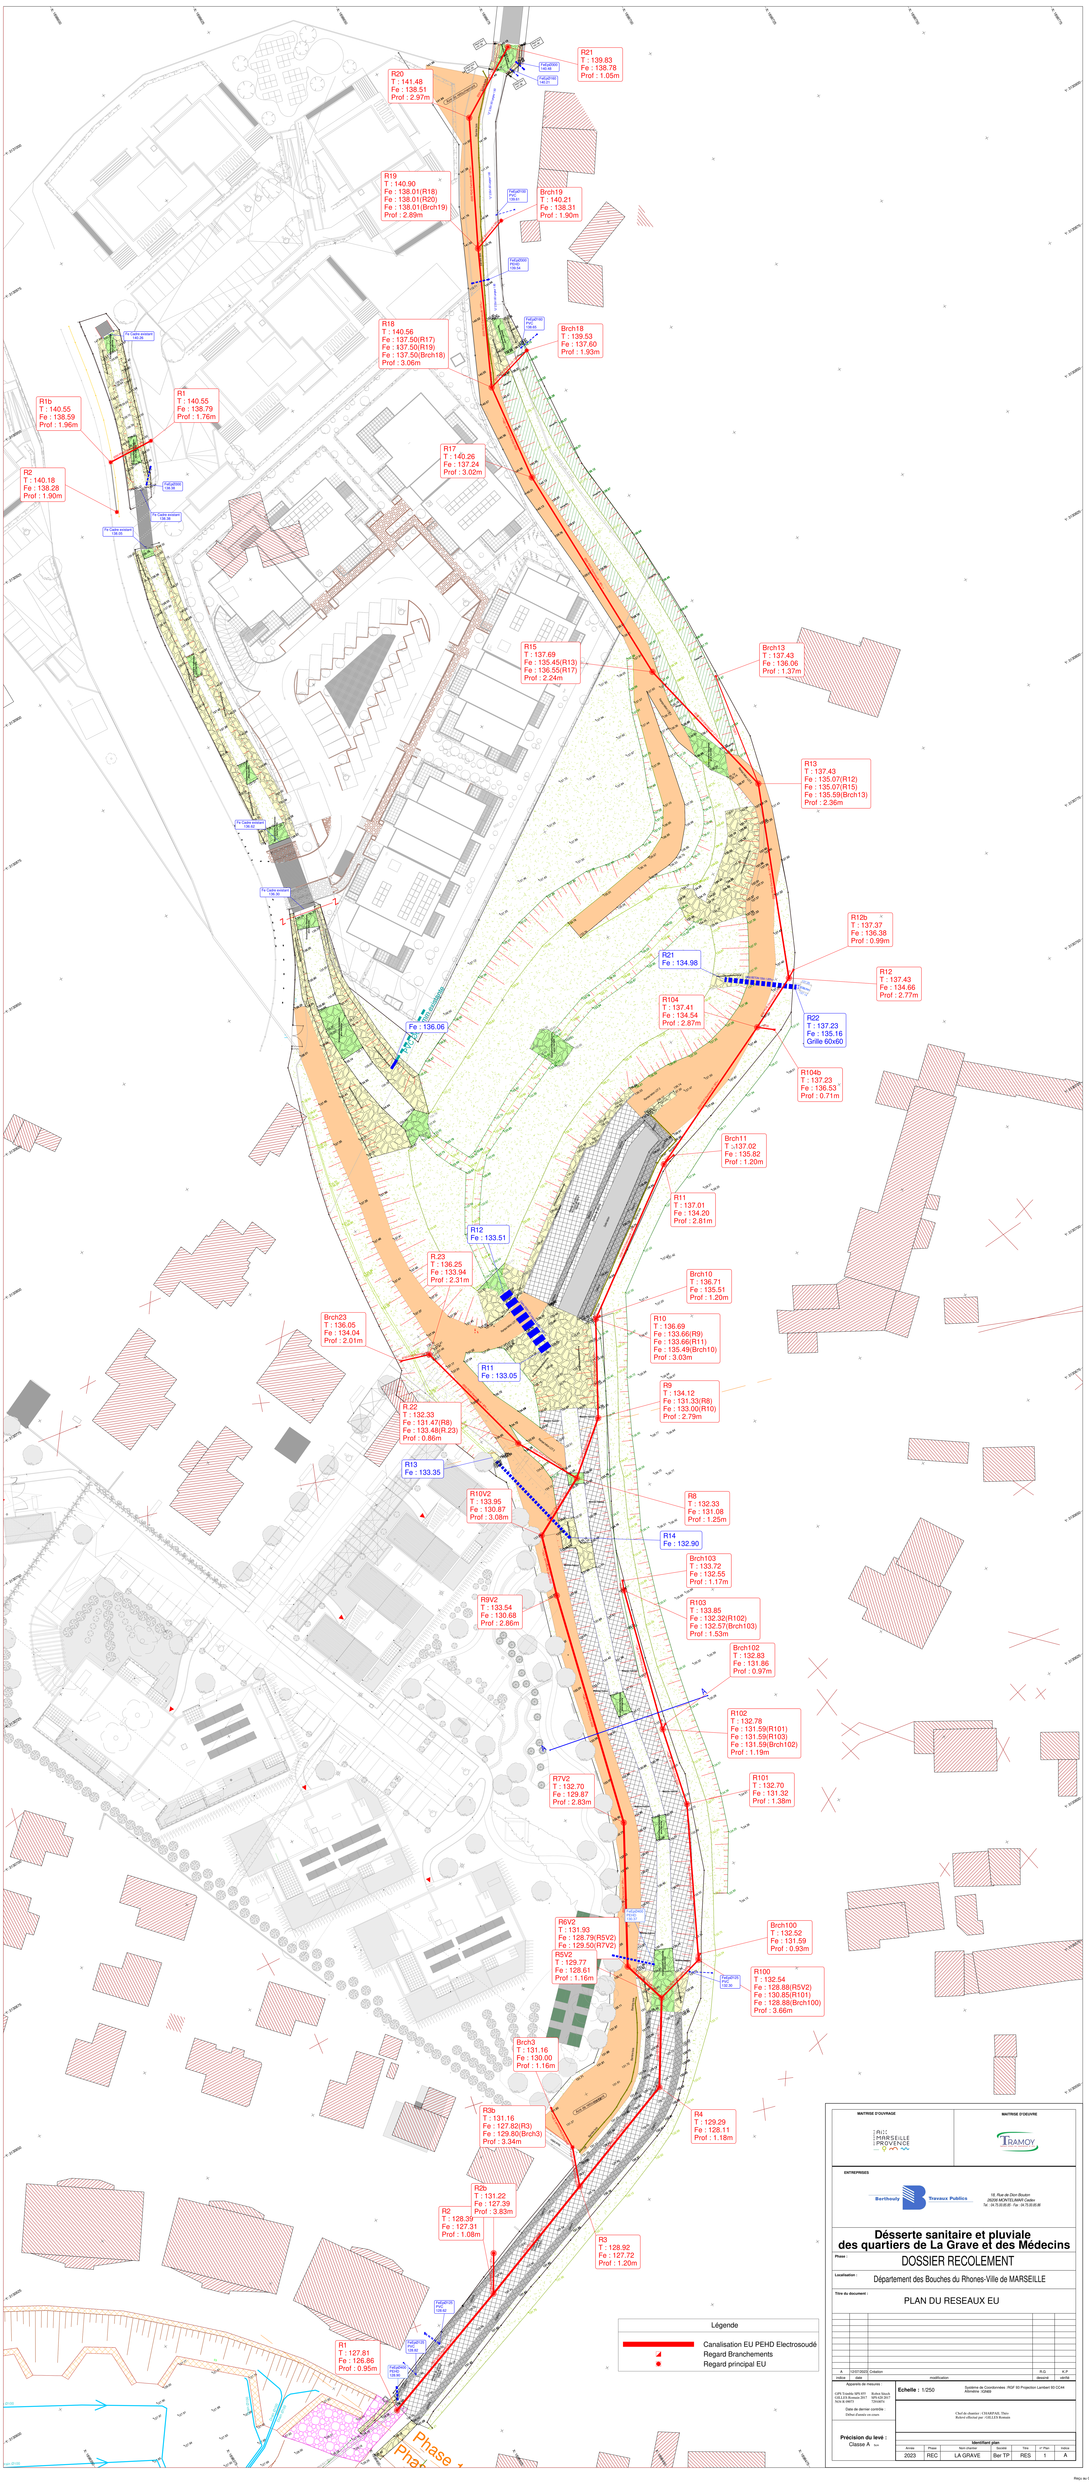

MAITRISE D'OUVRAGE

MAITRISE D'OEUVRE

ENTREPRISES

Berthoud Travaux Publics
16, Rue de Don Bouton
35300 MONTFERMIER Cedex
tel : 02.99.06.00.42 - Fax : 02.99.06.00.49

Désserte sanitaire et pluviale des quartiers de La Grave et des Médecins

Phase :

DOSSIER RECOLEMENT

Localisation :

Département des Bouches du Rhones-Ville de MARSEILLE

Titre du document :

PLAN DU RESEAUX EU

A	12/07/2023	Création	R.G	A.P
indice	date	modification	dessiné	vérifié

Appareils de Mesures
GPS Trimble MPS 870 - Kolida Touch
GELLER Brunson 3017 - SPK100 3017
Mira Brunson 3017

Système de Coordonnées RGF 93 Projection Lambert 93 CC44
Altimétrie IGN69

Date de dernier contrôle :
Différé d'avec ce cours

Chef de chantier : CHAMPAIS Thierry
Relevé effectué par : GELLES Romain

Précision du levé :
Classe A

Identificatif plan

Année	Phase	Secteur	Nature	Type	n° Plan	Indice
2023	REC	LA GRAVE	Bar TP	RES	1	A

Reçu au Contrôle de légalité le 17 juillet 2024